


正 內櫃面距約 5cm 均分
服務櫃檯正方向內側
A1:1/25, A3:1/50

正 內櫃面距約 5cm 均分
服務櫃檯背方向內側
A1:1/25, A3:1/50

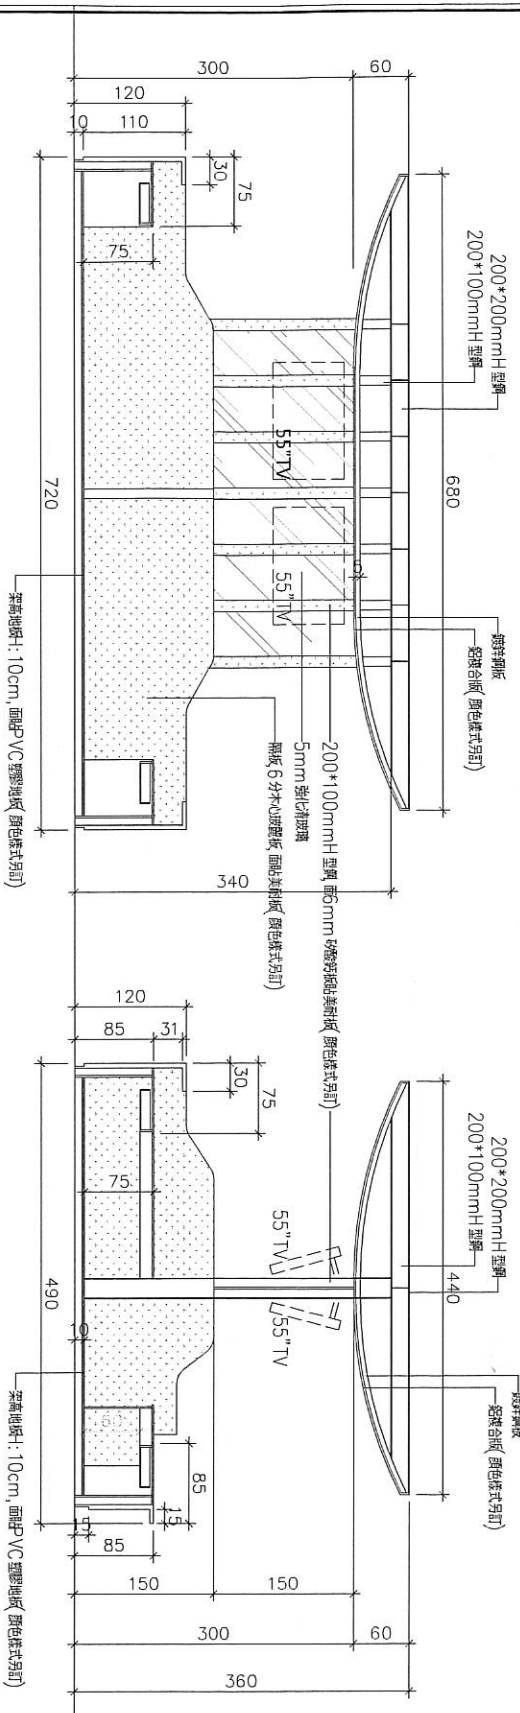

服務櫃檯 A 向側立面圖
A1:1/25, A3:1/50

服務櫃檯 B 向側立面圖
A1:1/25, A3:1/50

竣工圖